




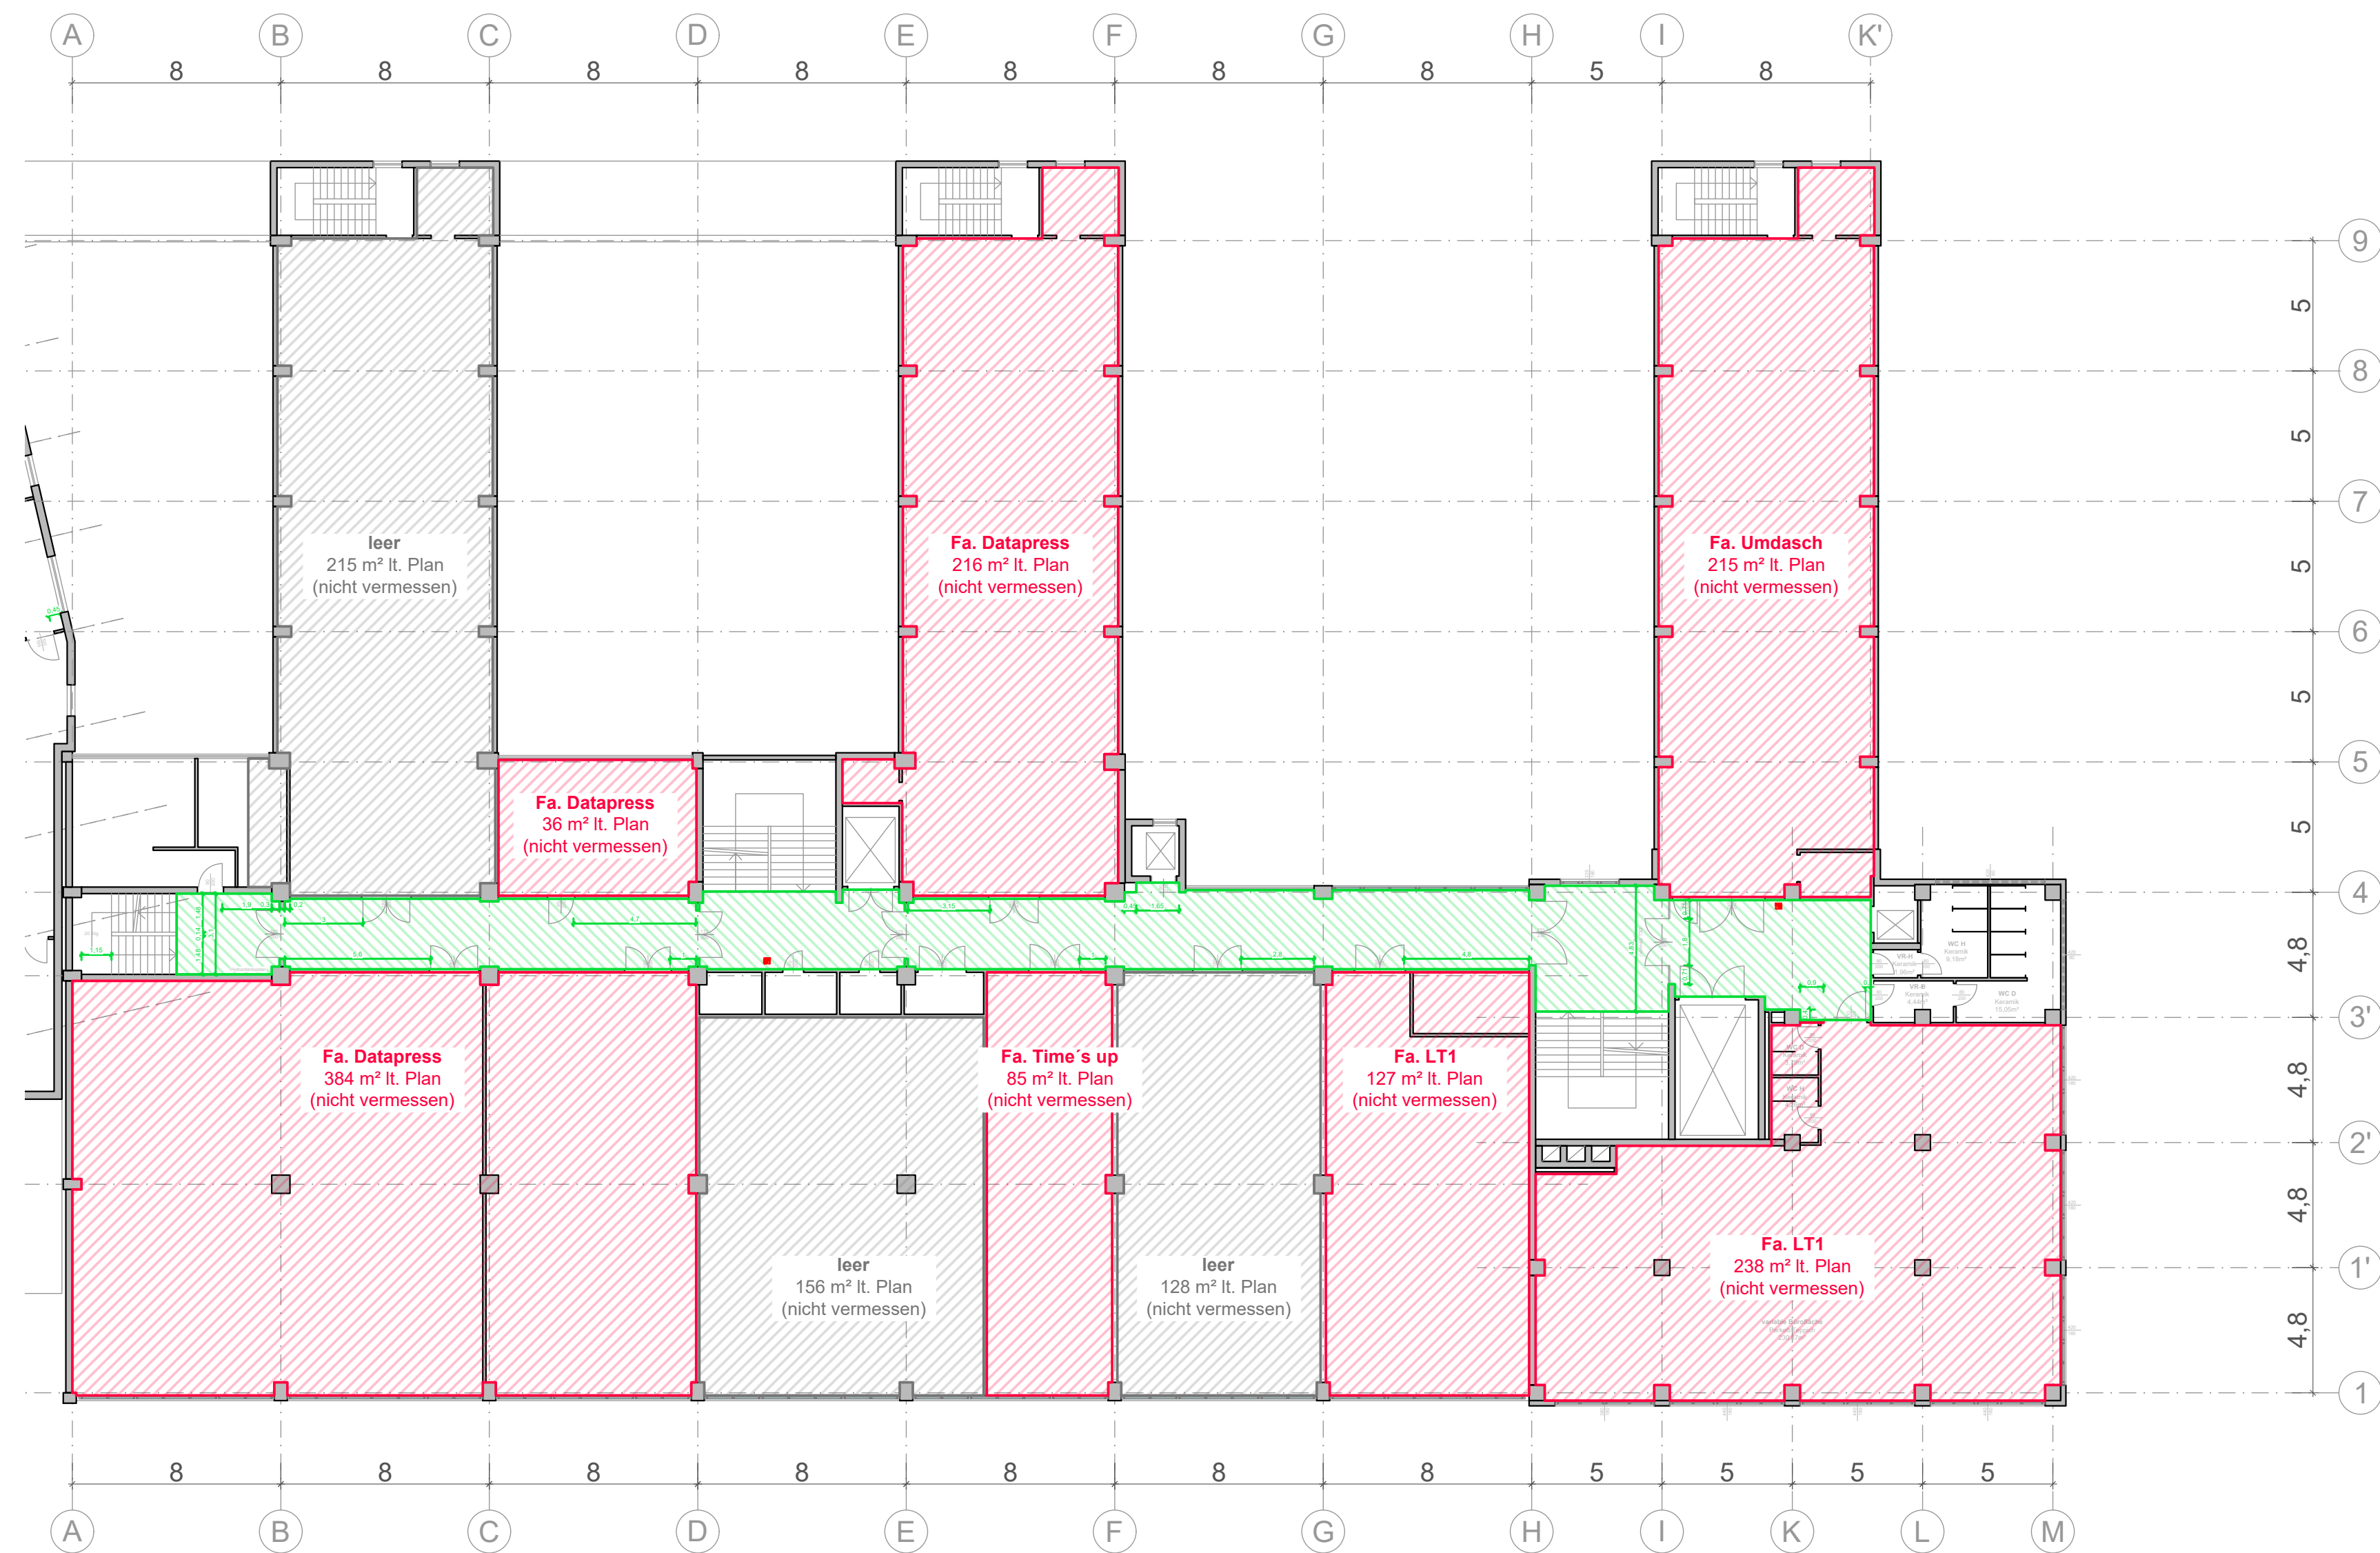

3. Obergeschoss

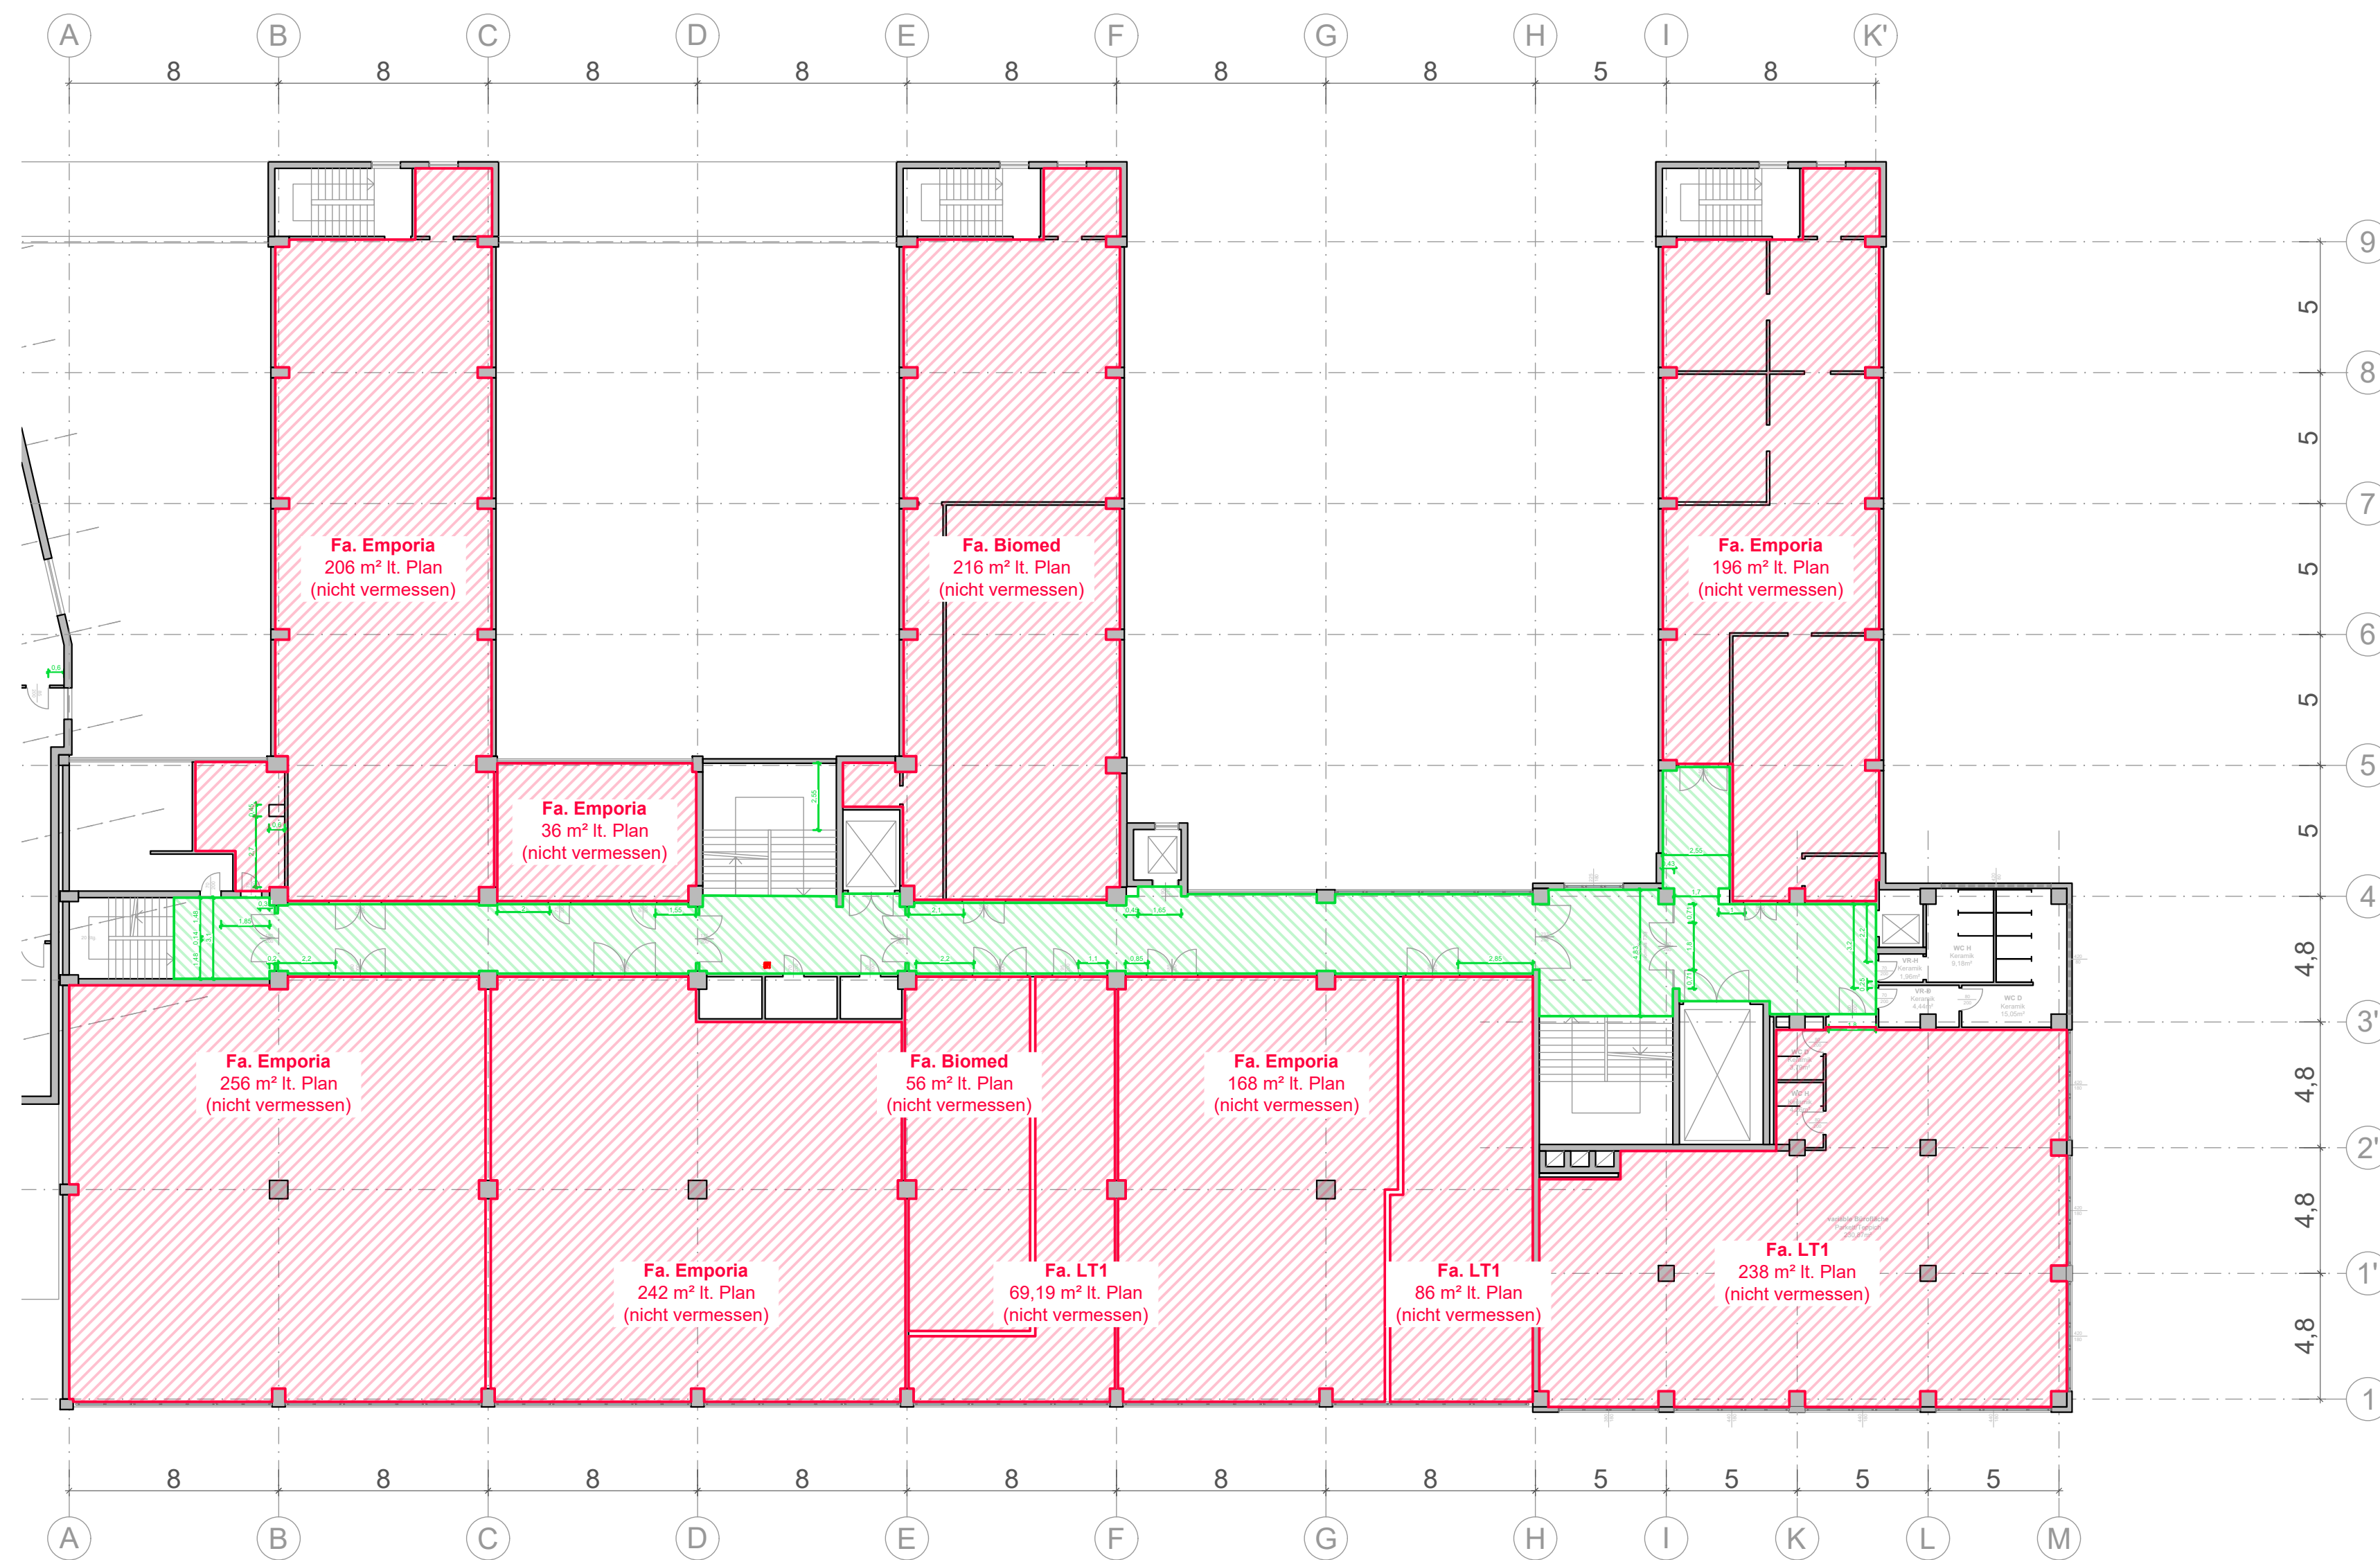

2. Obergeschoss

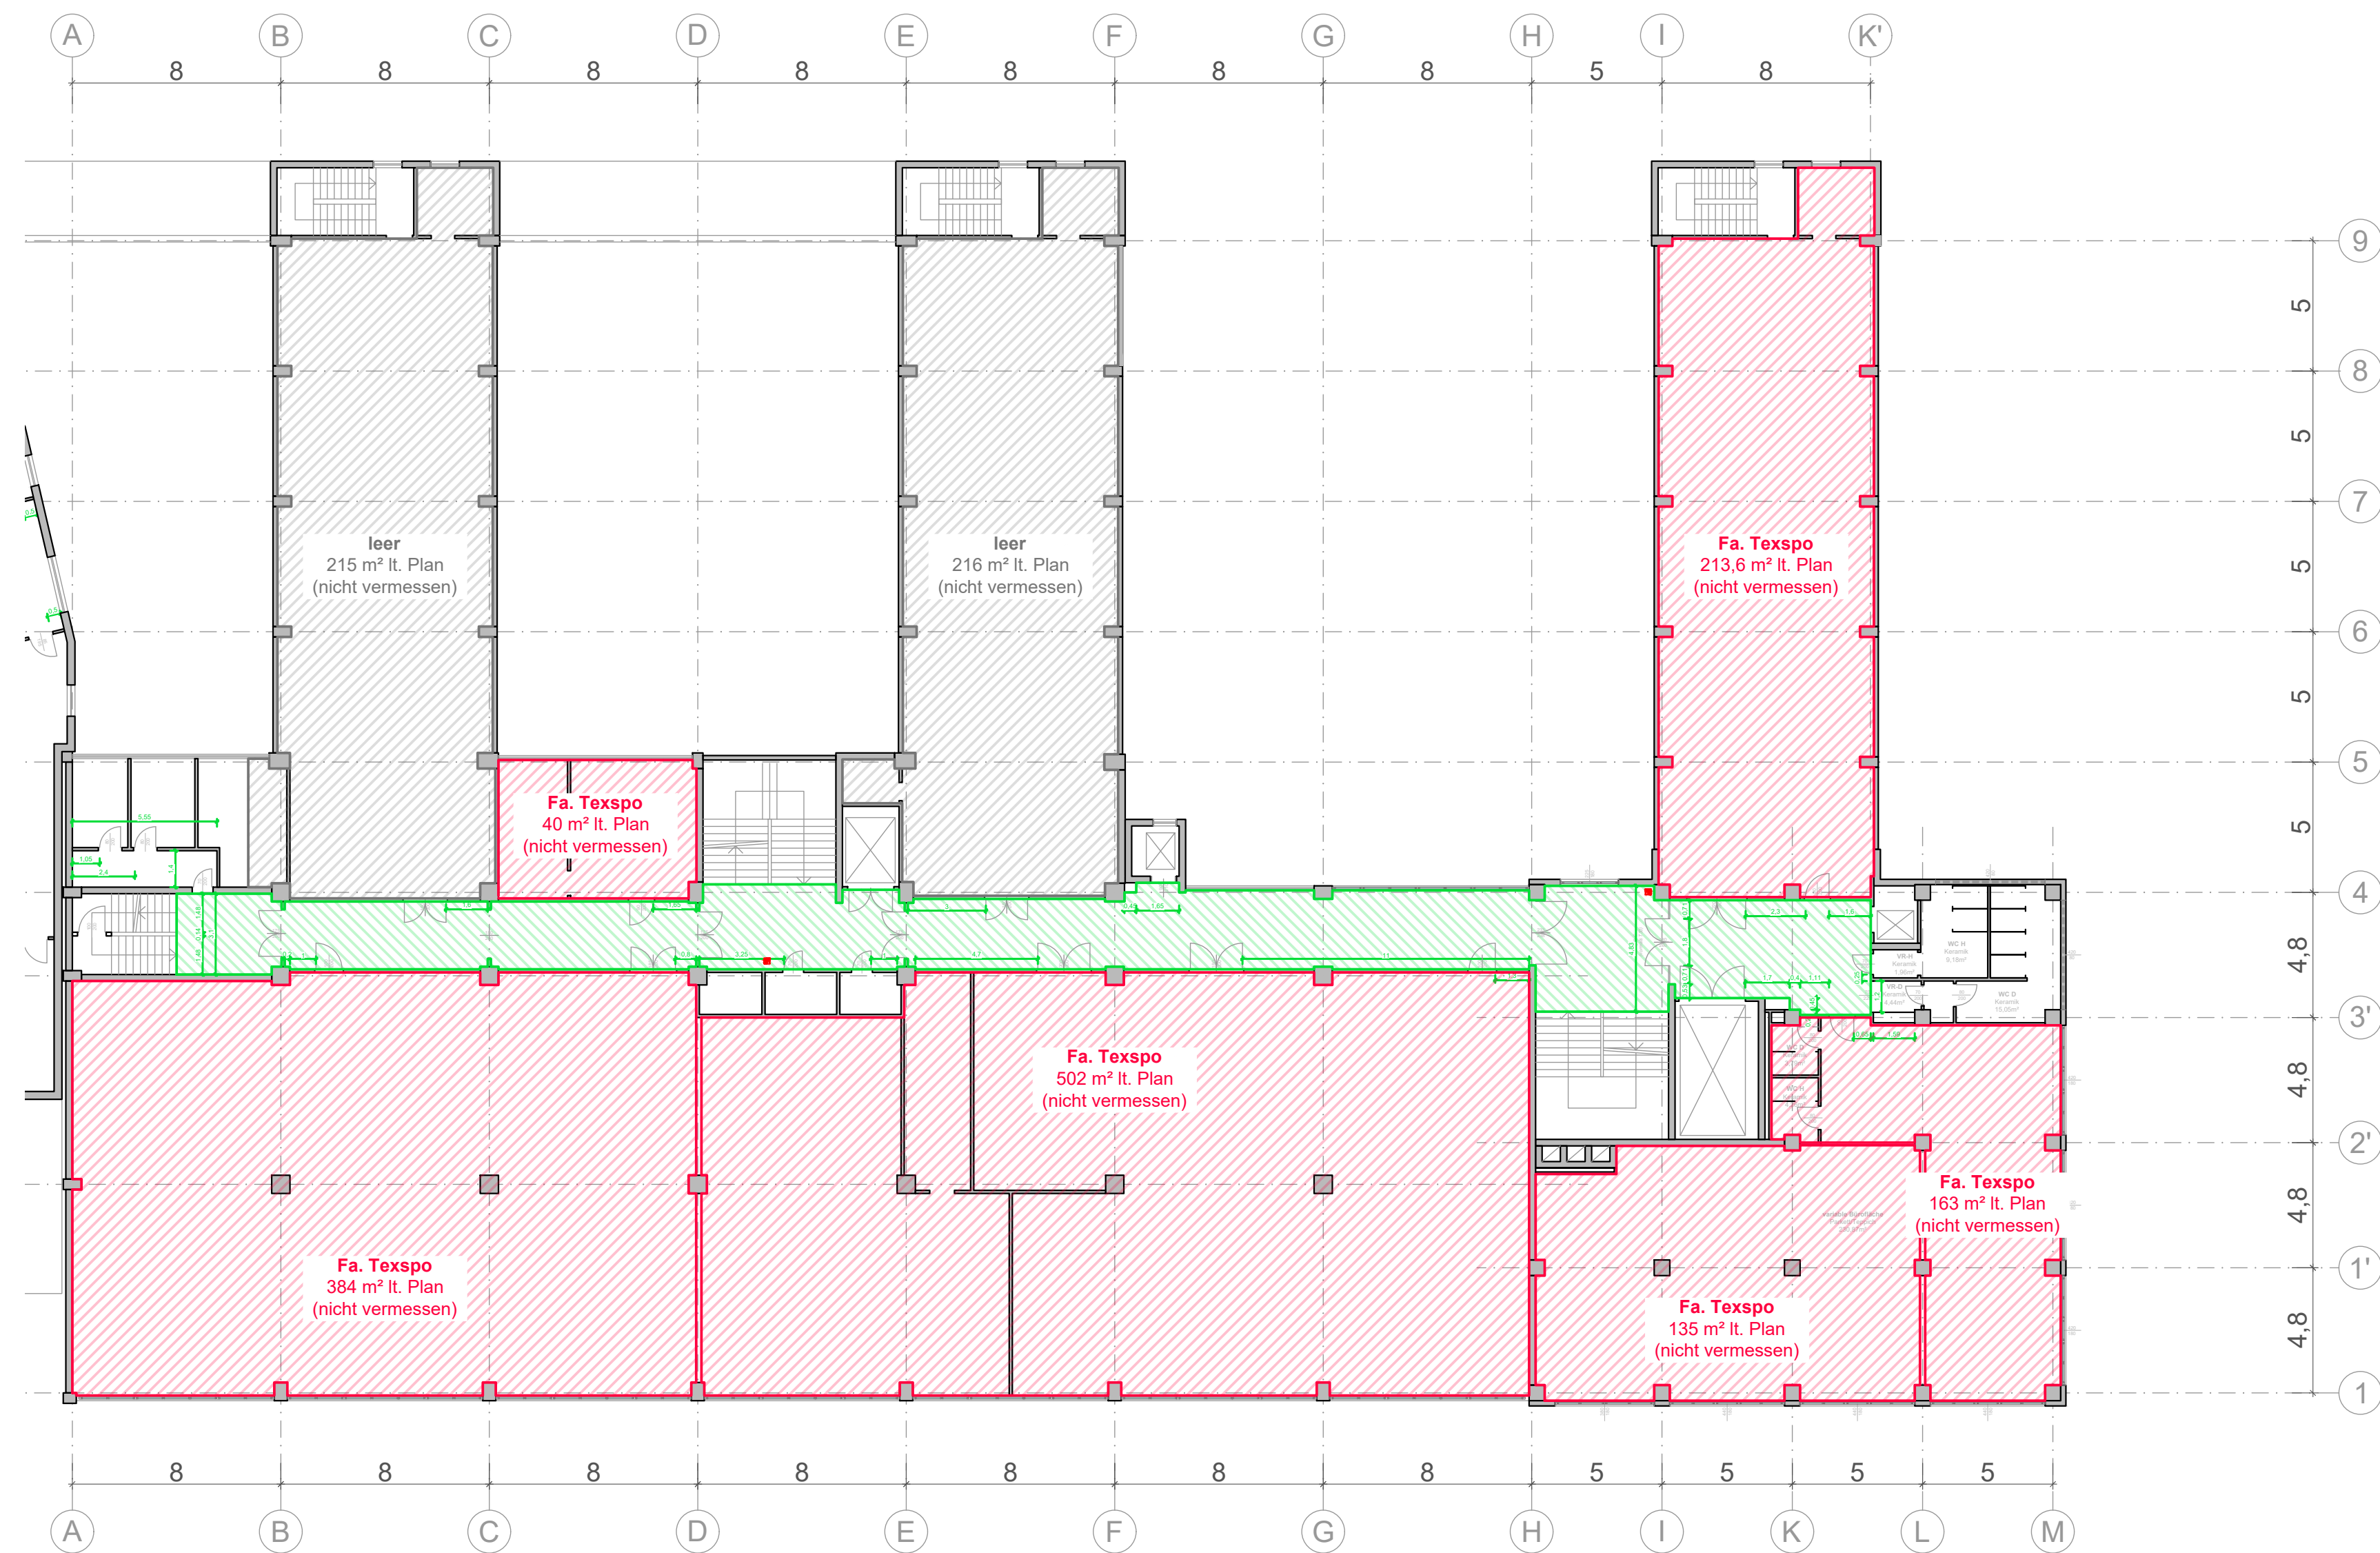


1. Obergeschoss



Erdgeschoss

Legende

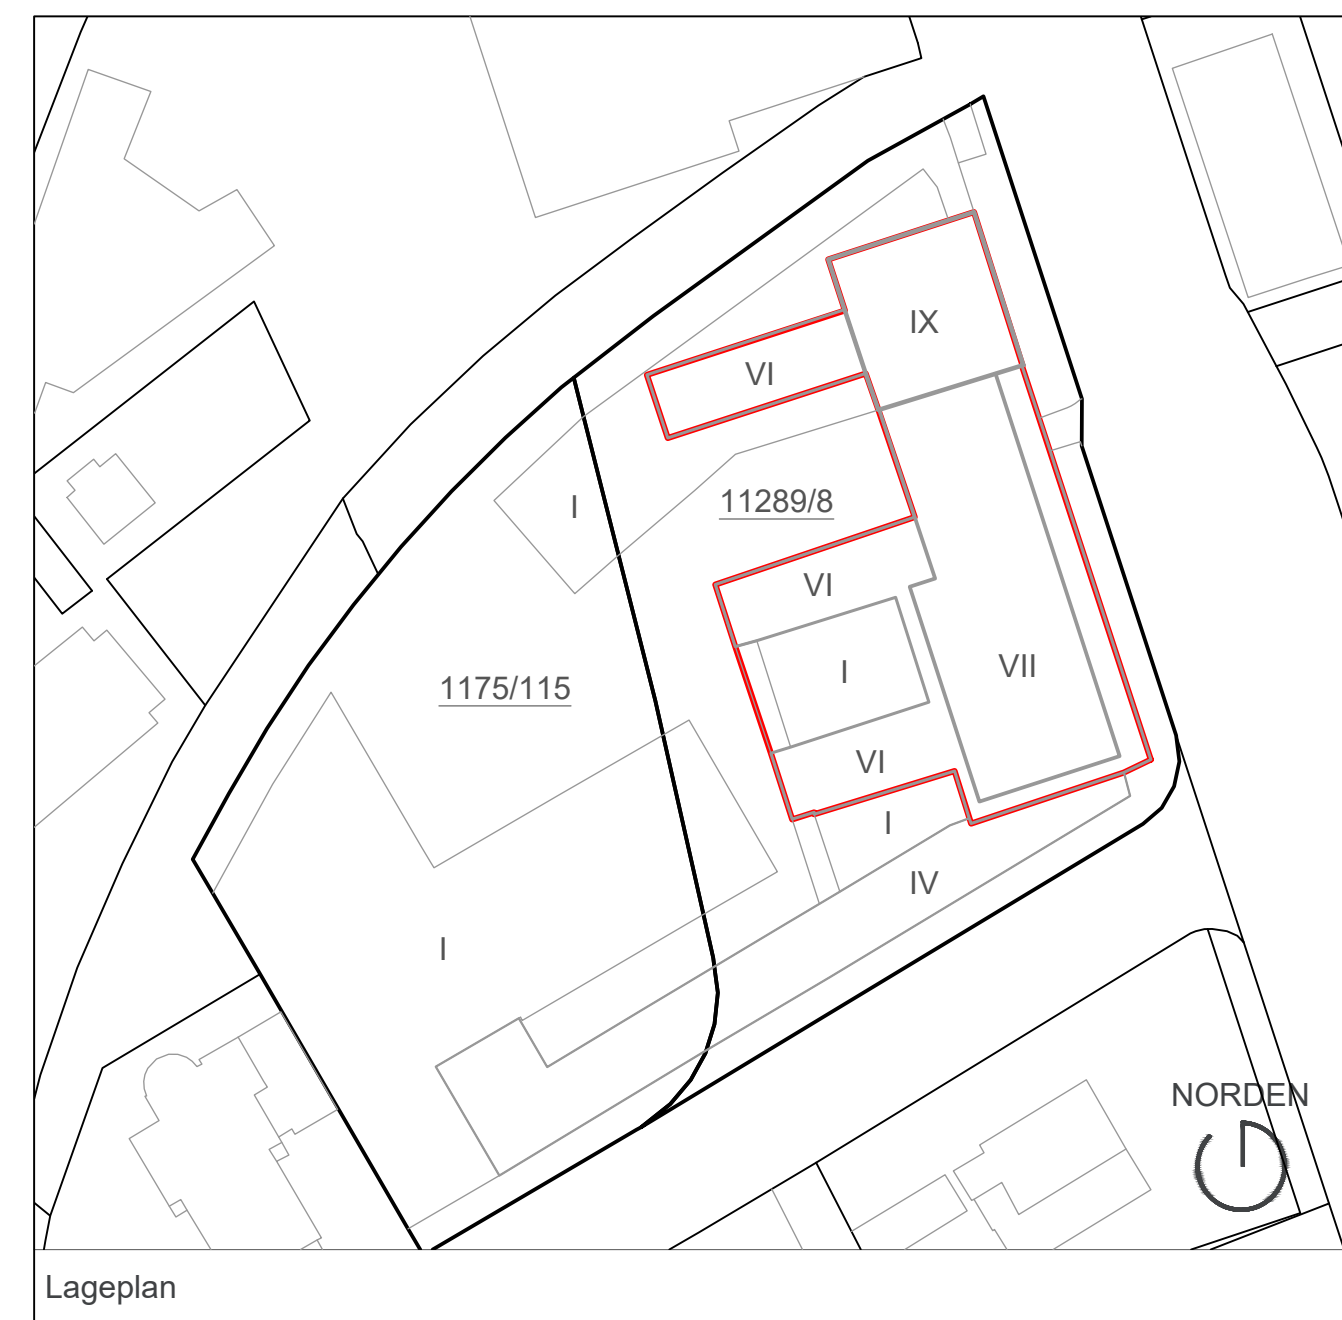

Hinweis:
Pläne wurden auf Grundlage der Bestandspläne und einer Bestandsvermessung erstellt.
Mieter:innen wurden entsprechend der zur Verfügung gestellten Unterlagen eingetragen.
Gem. Begehung vor Ort entsprechen diese nicht dem aktuellsten Stand.
Anpassung notwendig!!!

BESTANDSPLAN

BETRIEBSGEBÄUDE DONAUPLX

klicarchitects

PLANVERFASSER: **klicarchitects ZT GmbH**
Architekt **PETER KLIC**
Römerstrasse 18 4020 Linz
Gartengasse 26/2/2 1050 Wien
tel : +43 / 732 / 791 055
mail : office@klicarchitects.com

PLANINHALT :
Lageplan, Grundrisse

DATUM : 29.07.2026	MASSTAB : 1:1000, 1:200	GEZ. : HM	PLANNUMMER : 01/DONAUPL-1/07/2026
-----------------------	----------------------------	--------------	--------------------------------------