




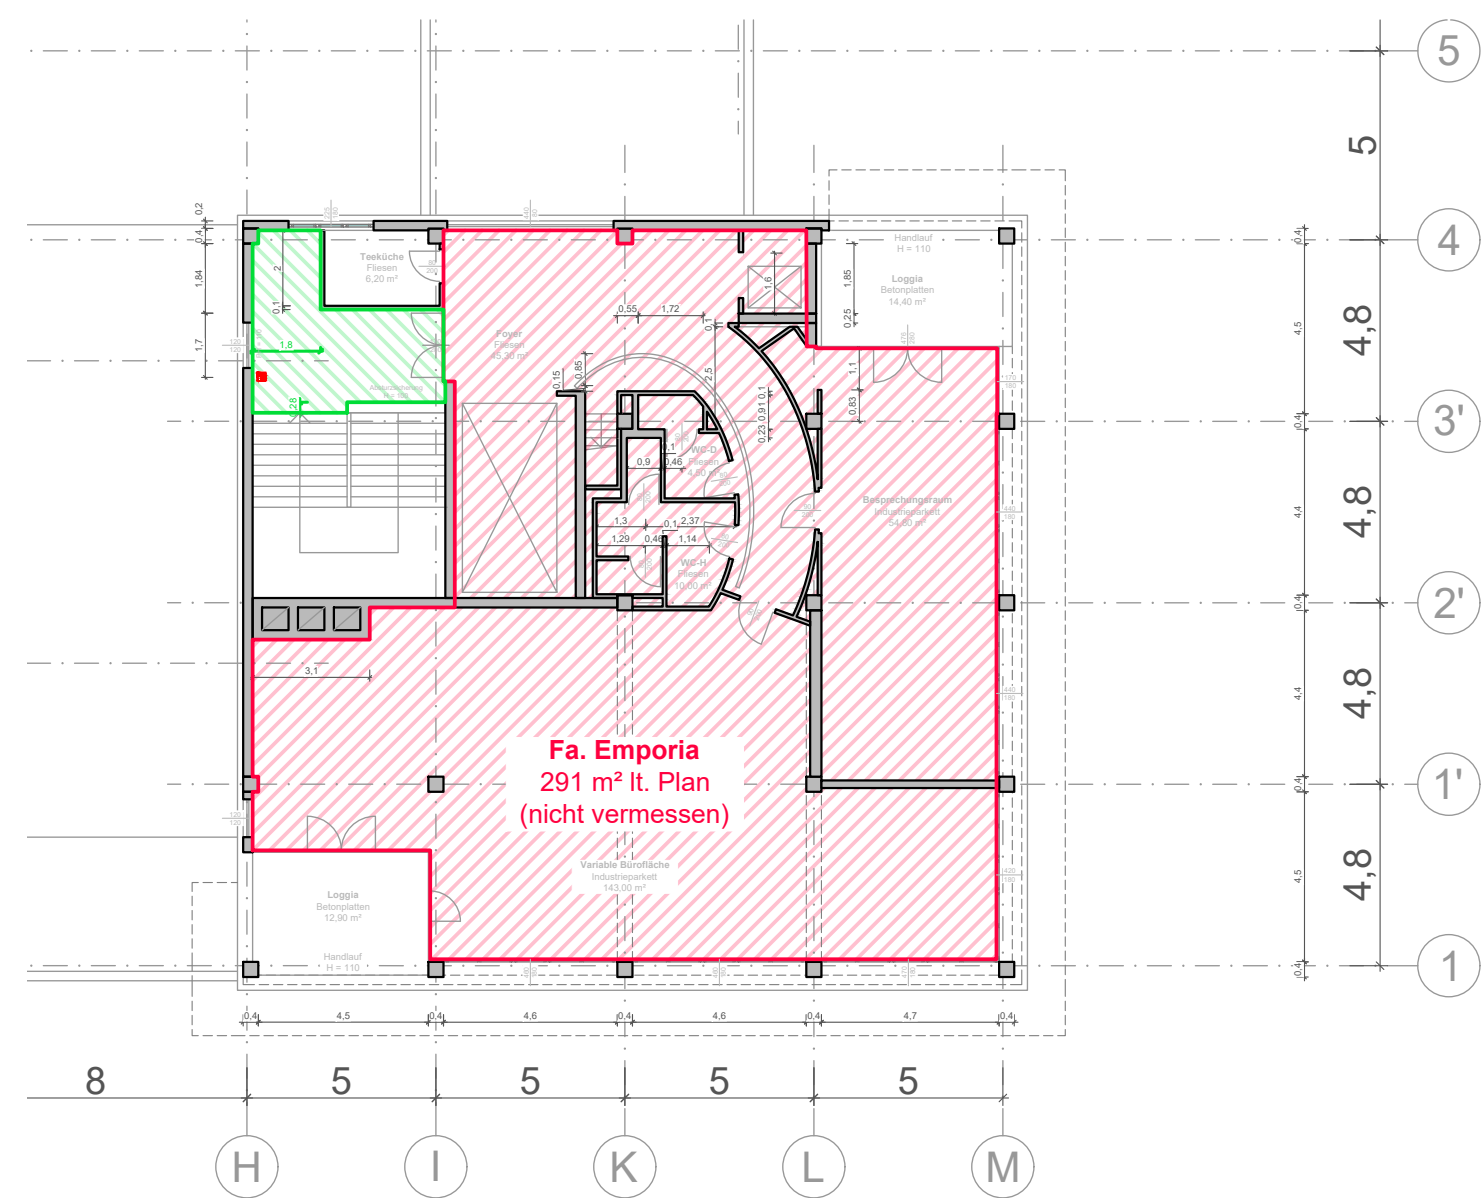


8. Obergeschoss

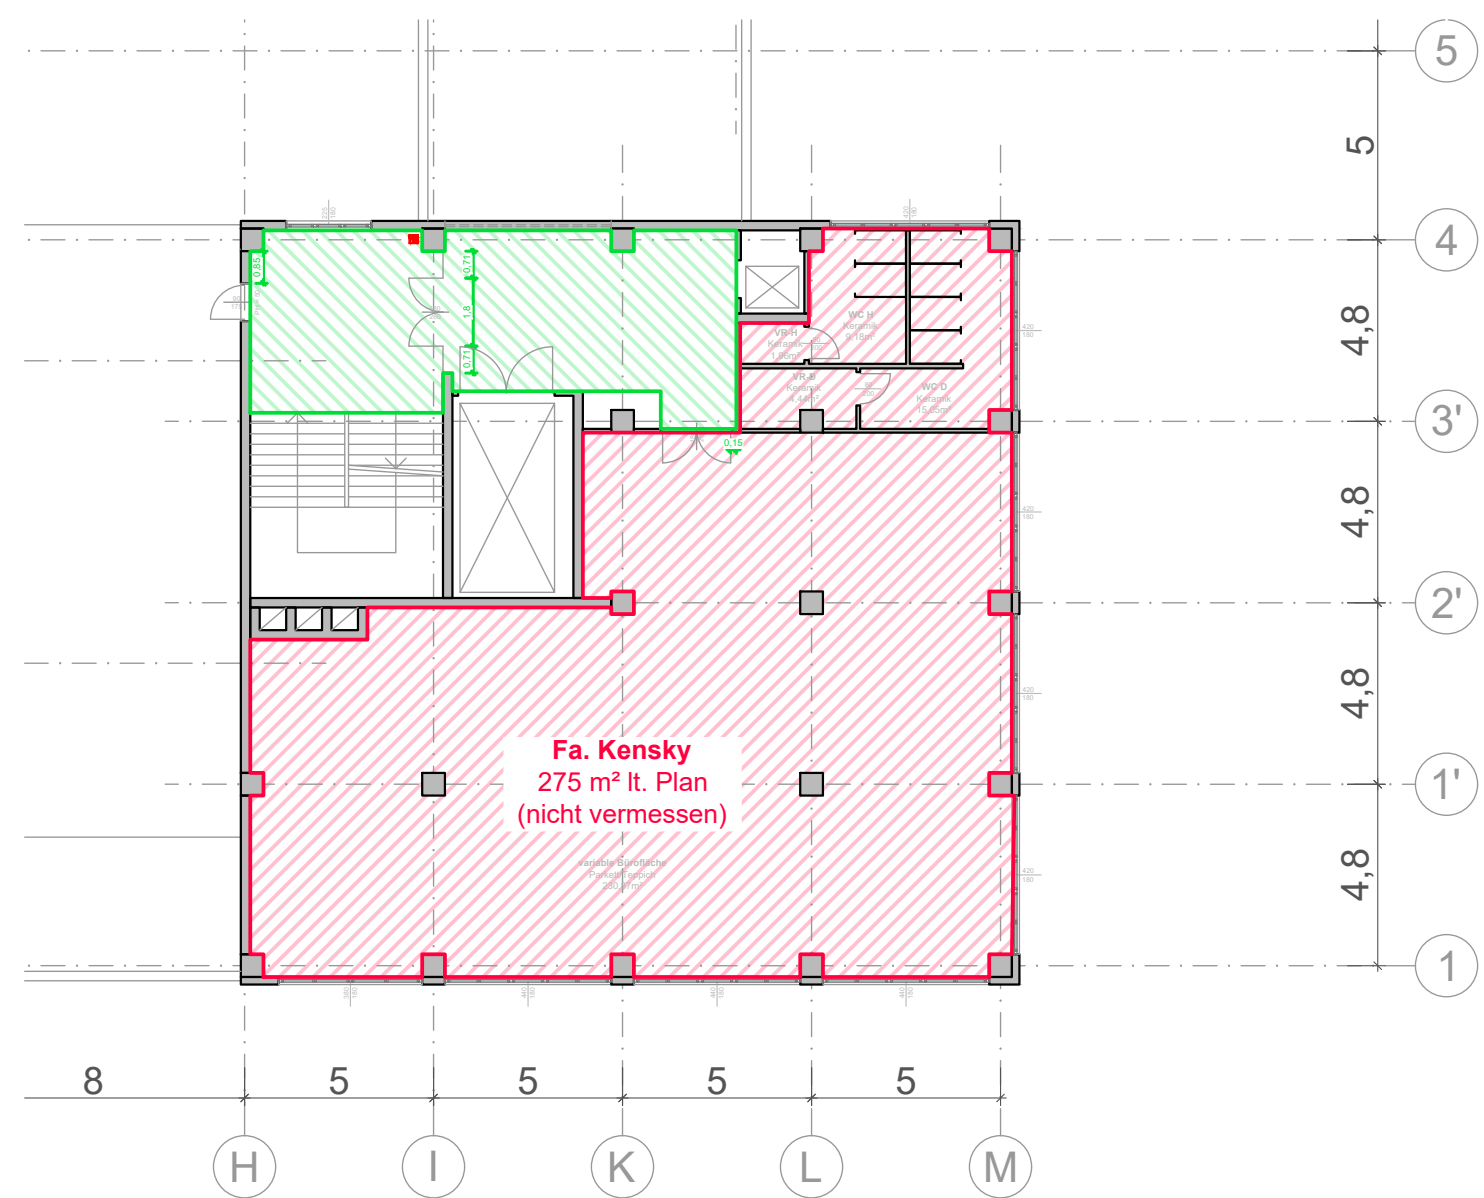


7. Obergeschoss

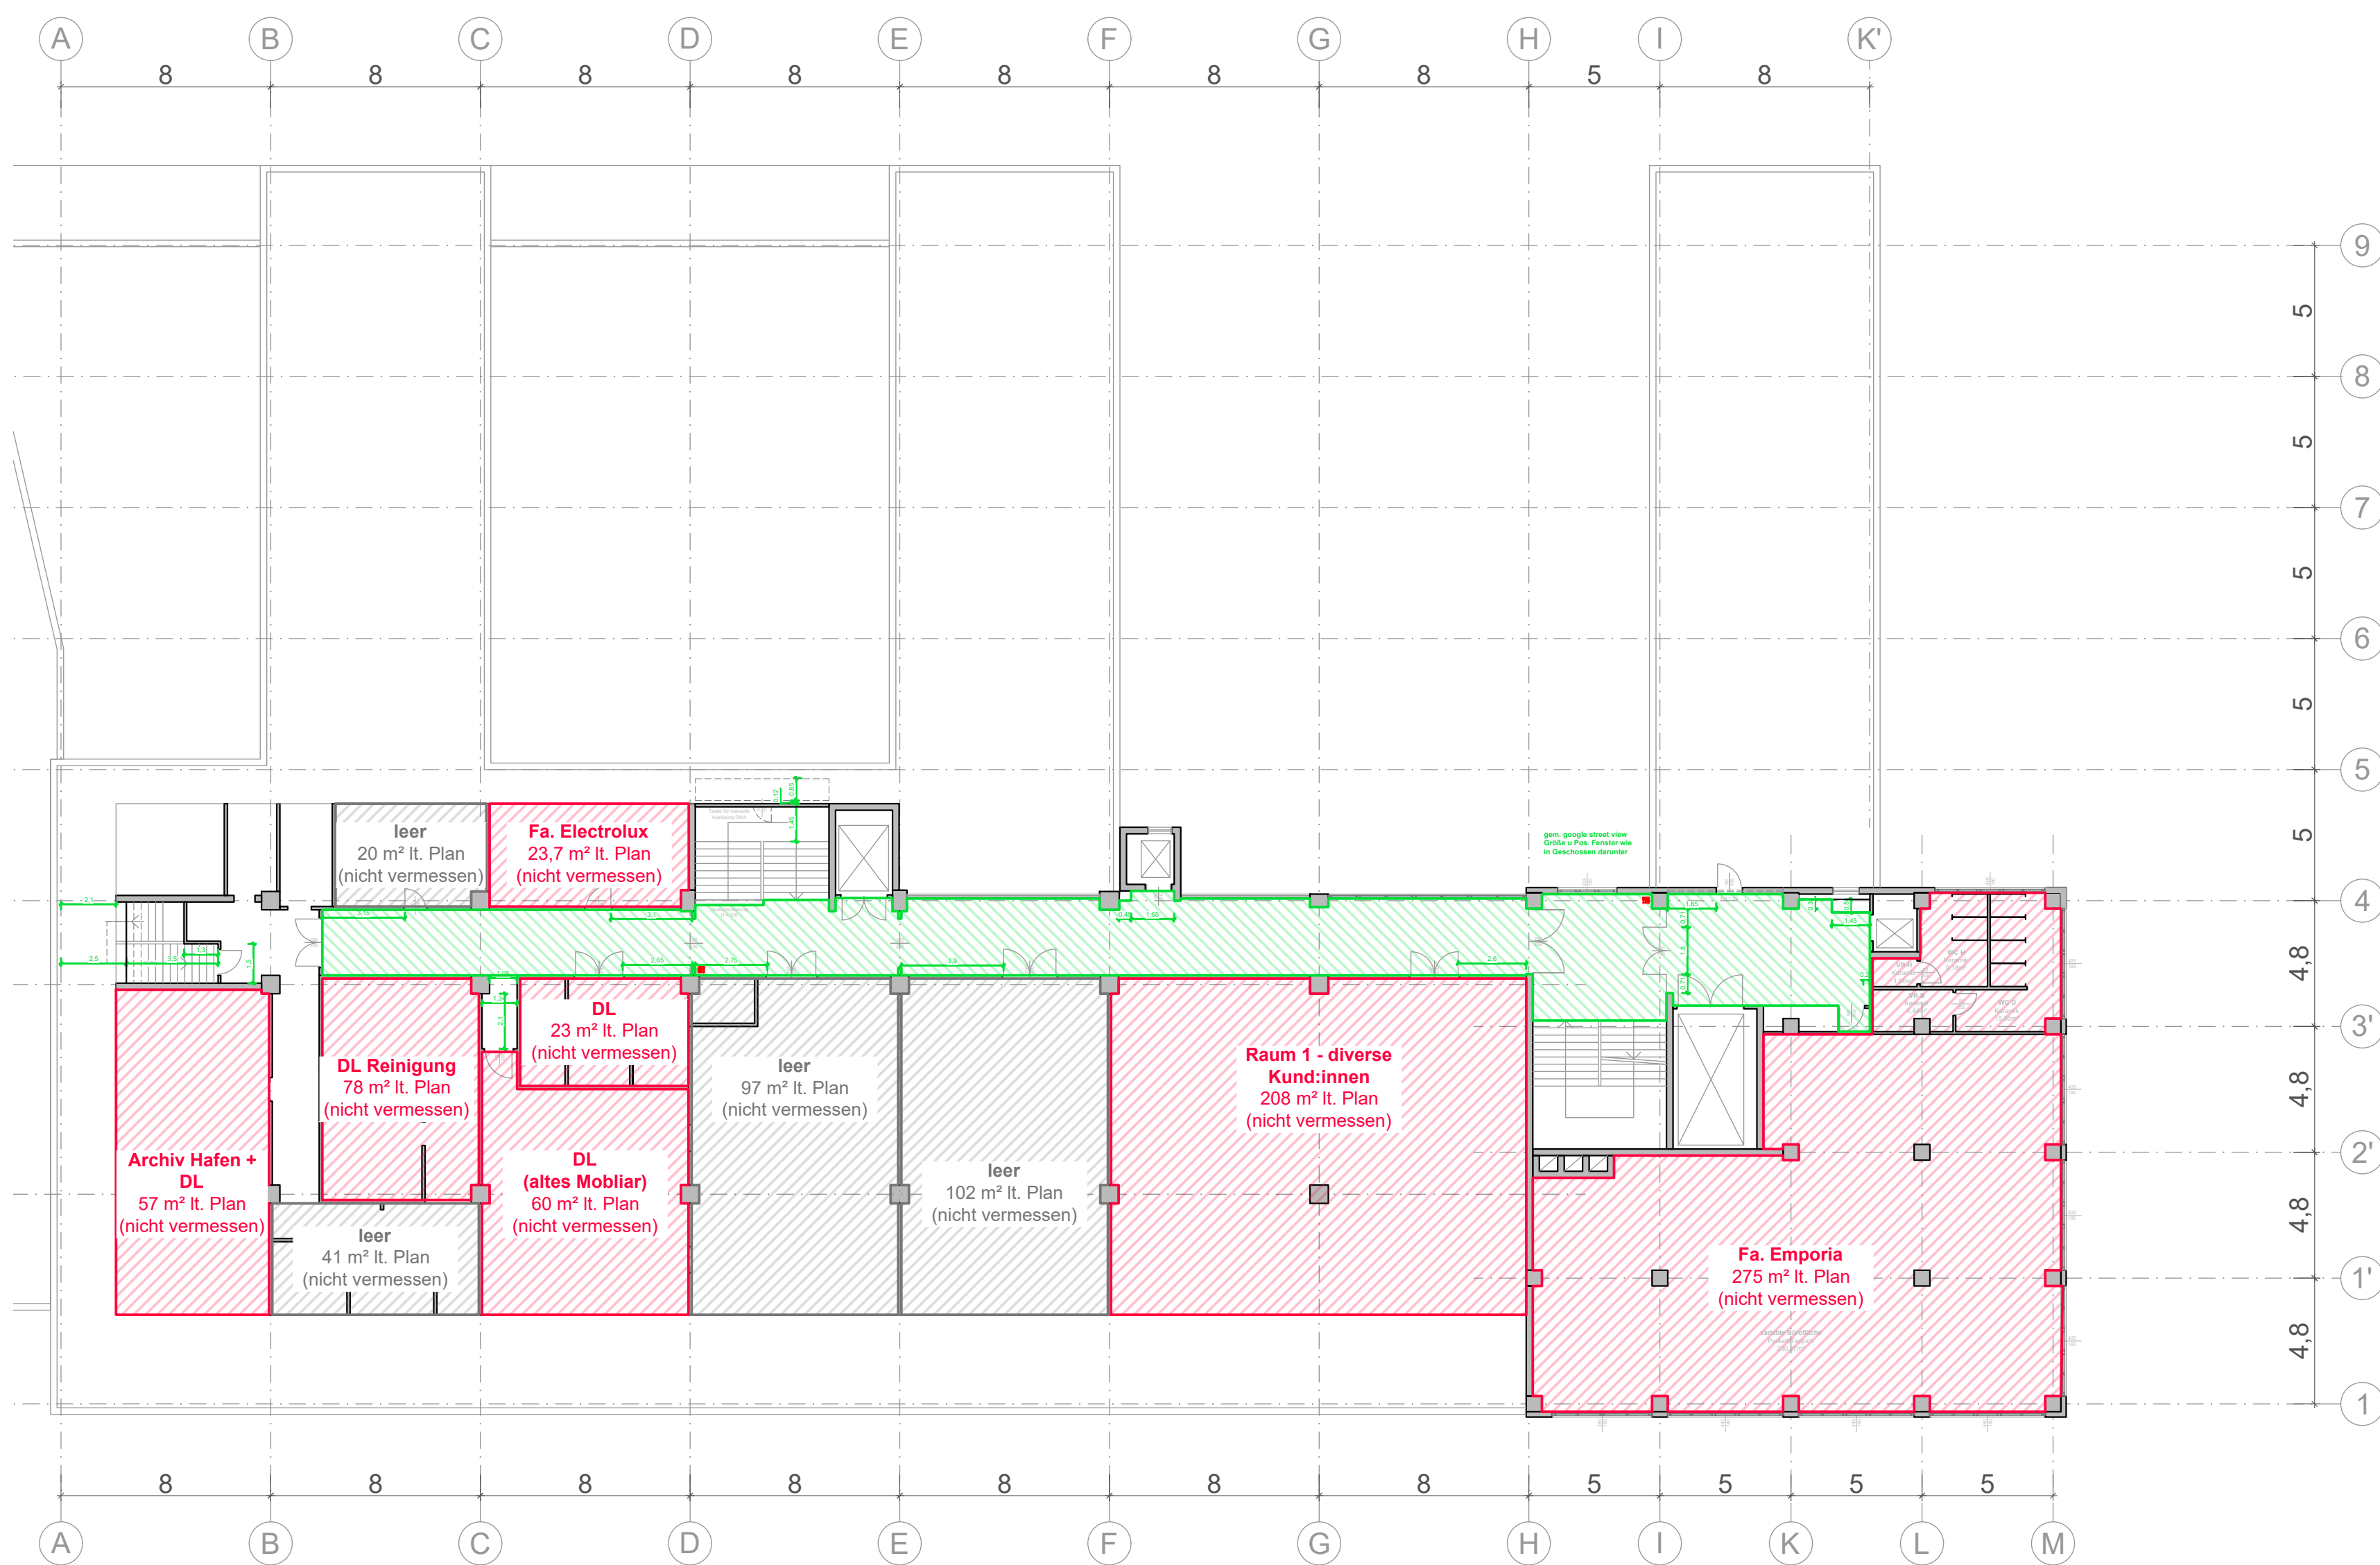

6. Obergeschoss

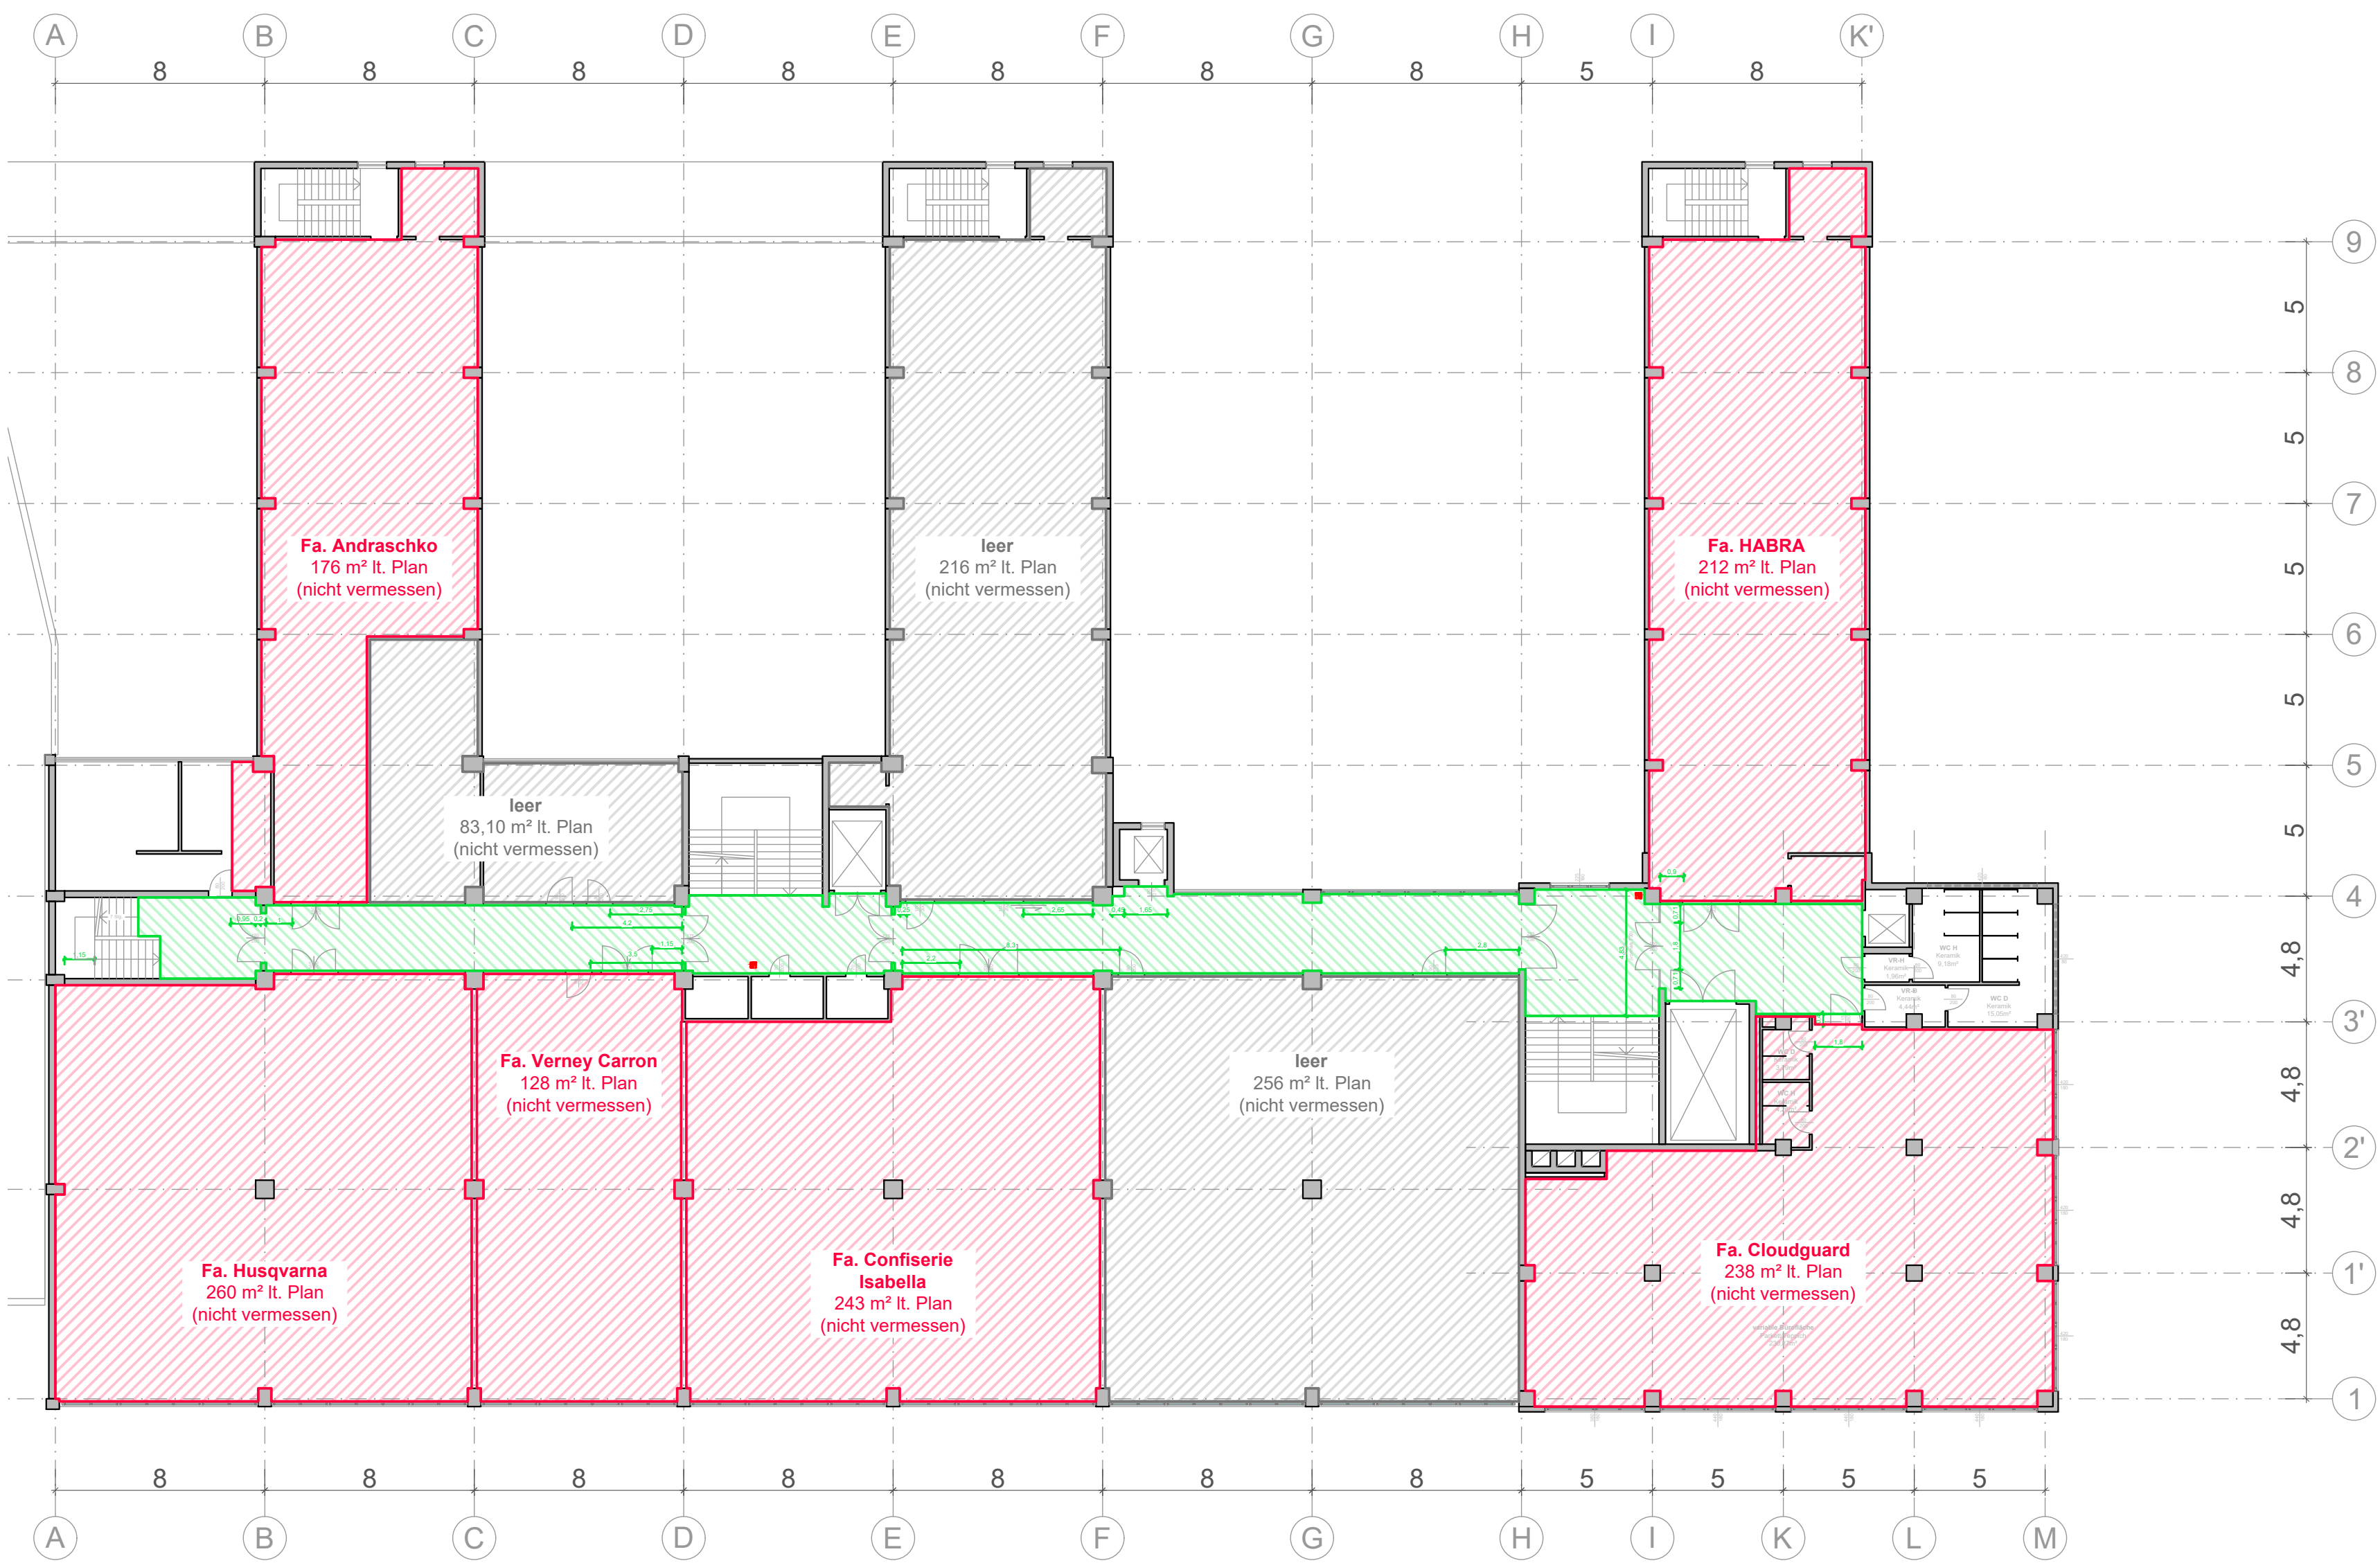


5. Obergeschoss

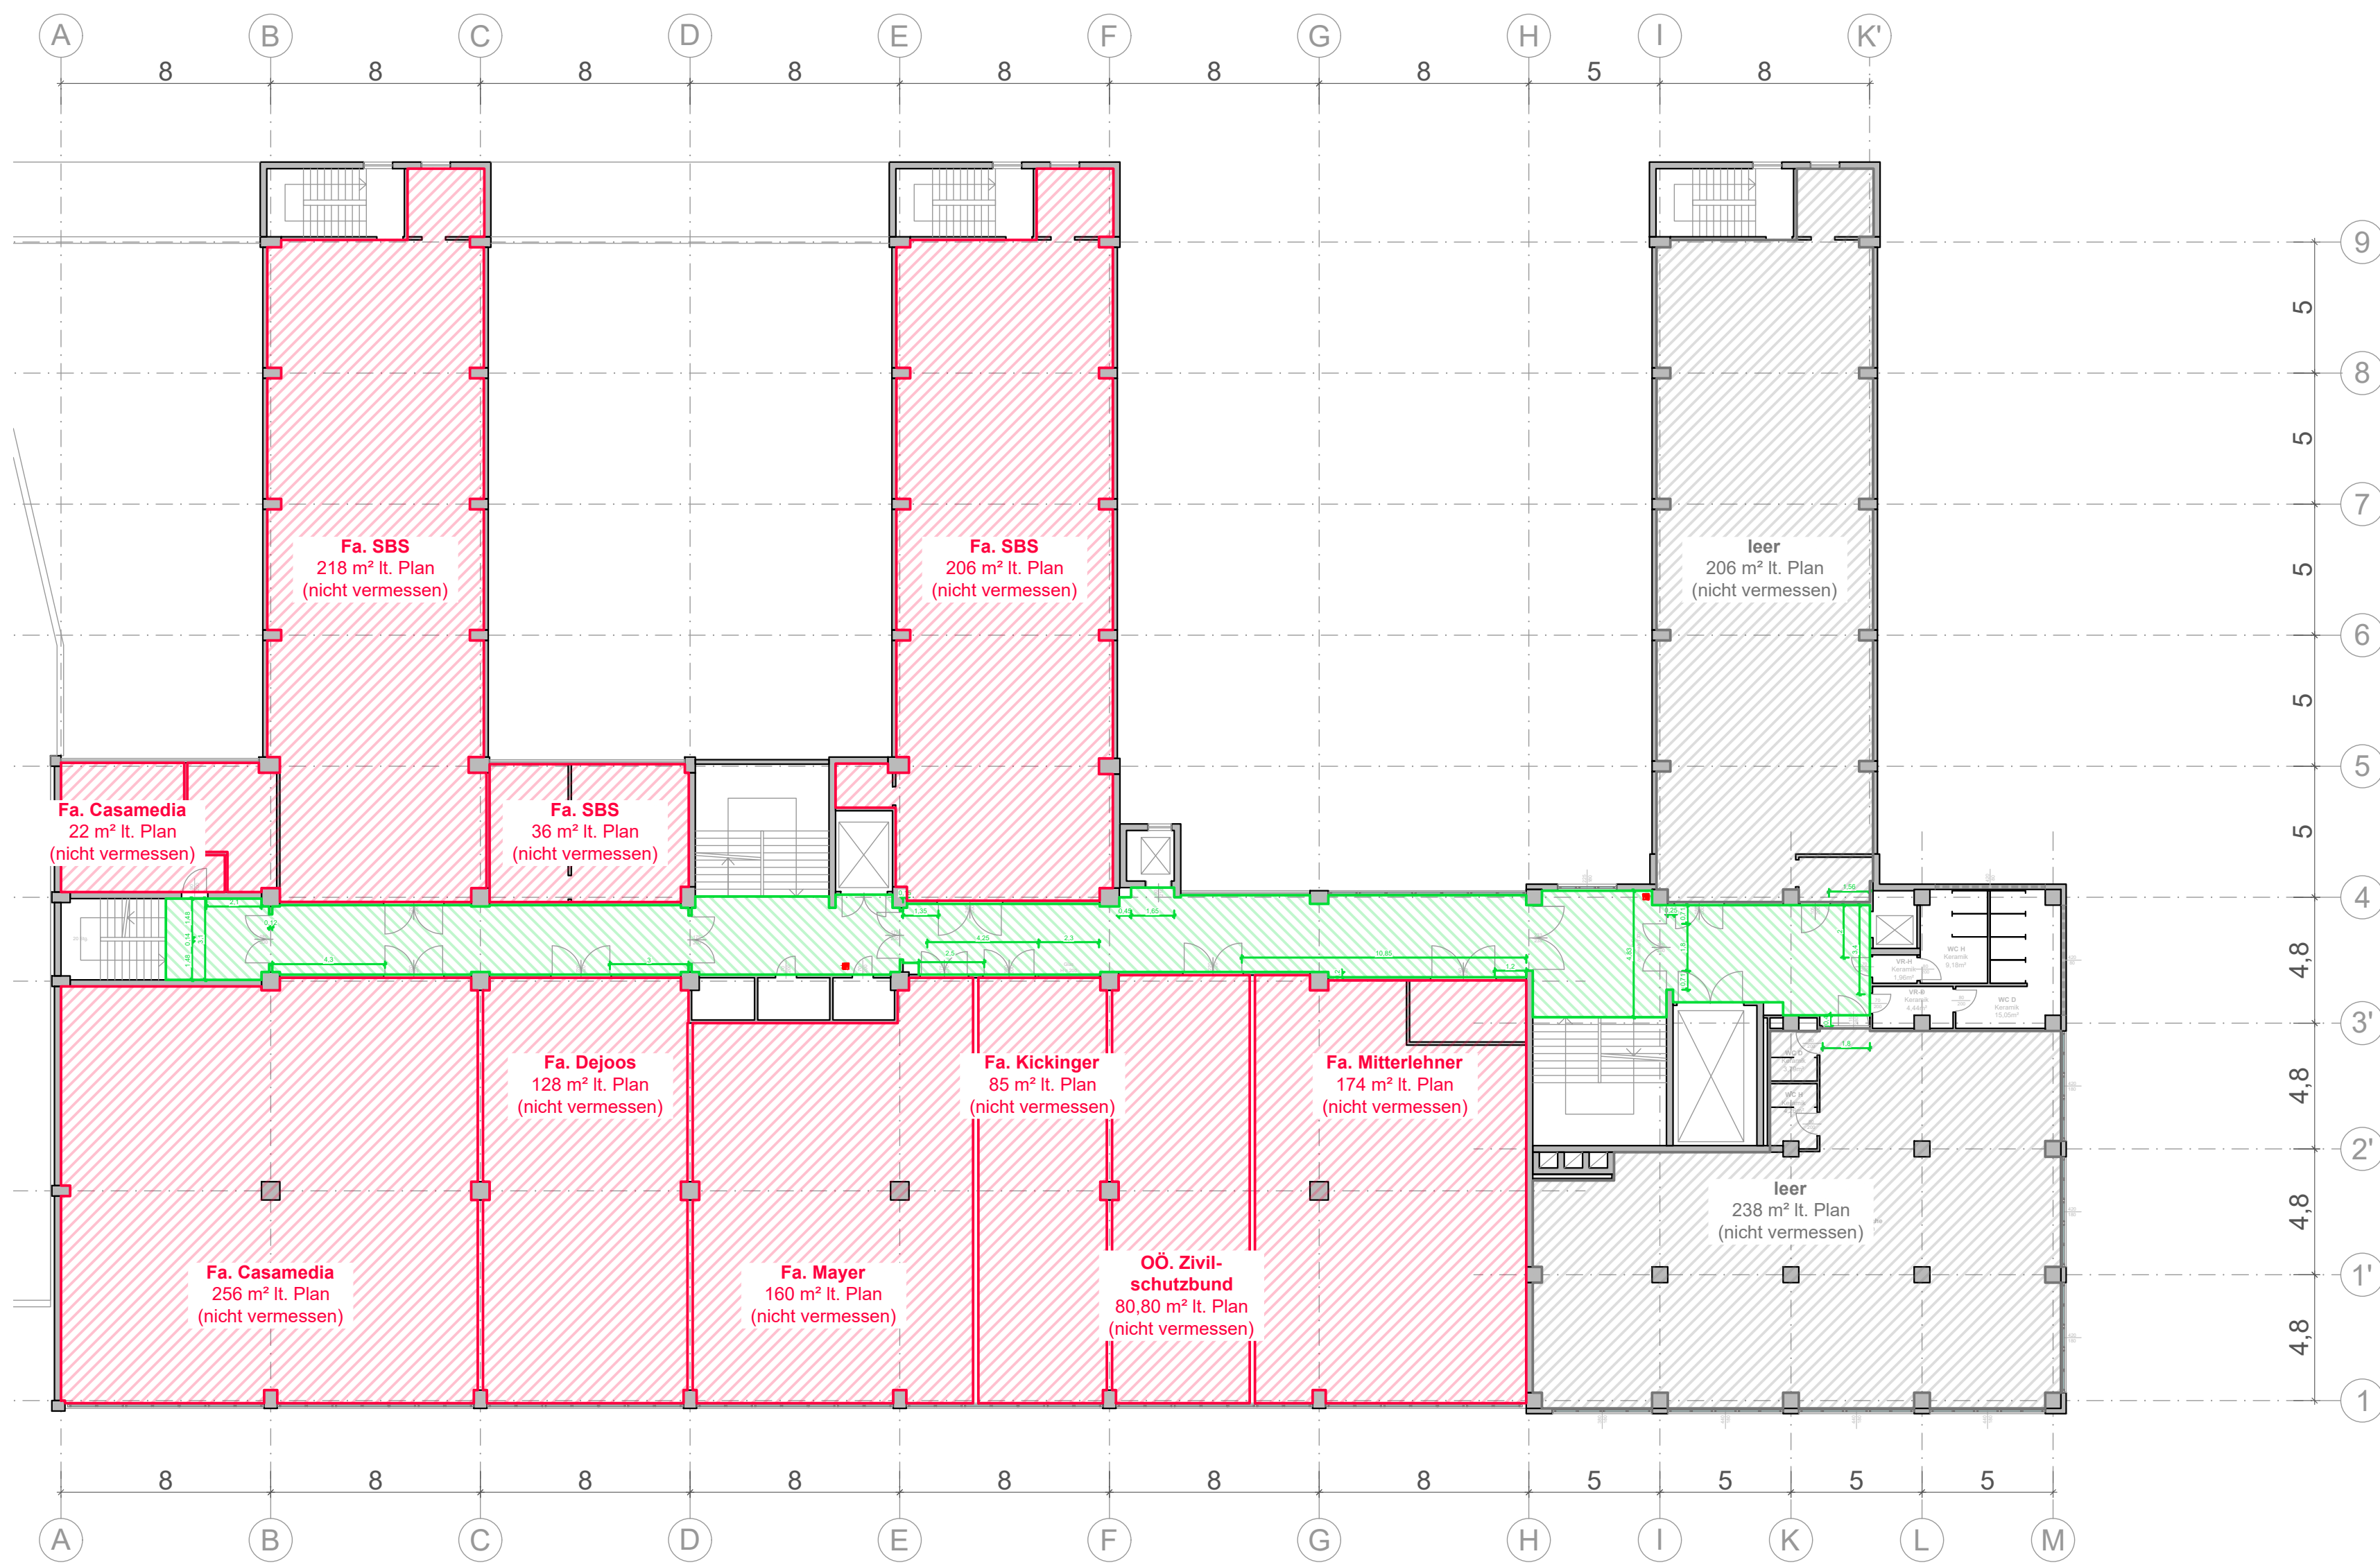

4. Obergeschoss

Legende

- allgemeine Bereiche - vermessen
- Mieter:innen - nicht vermessen
- Leerstand - nicht vermessen

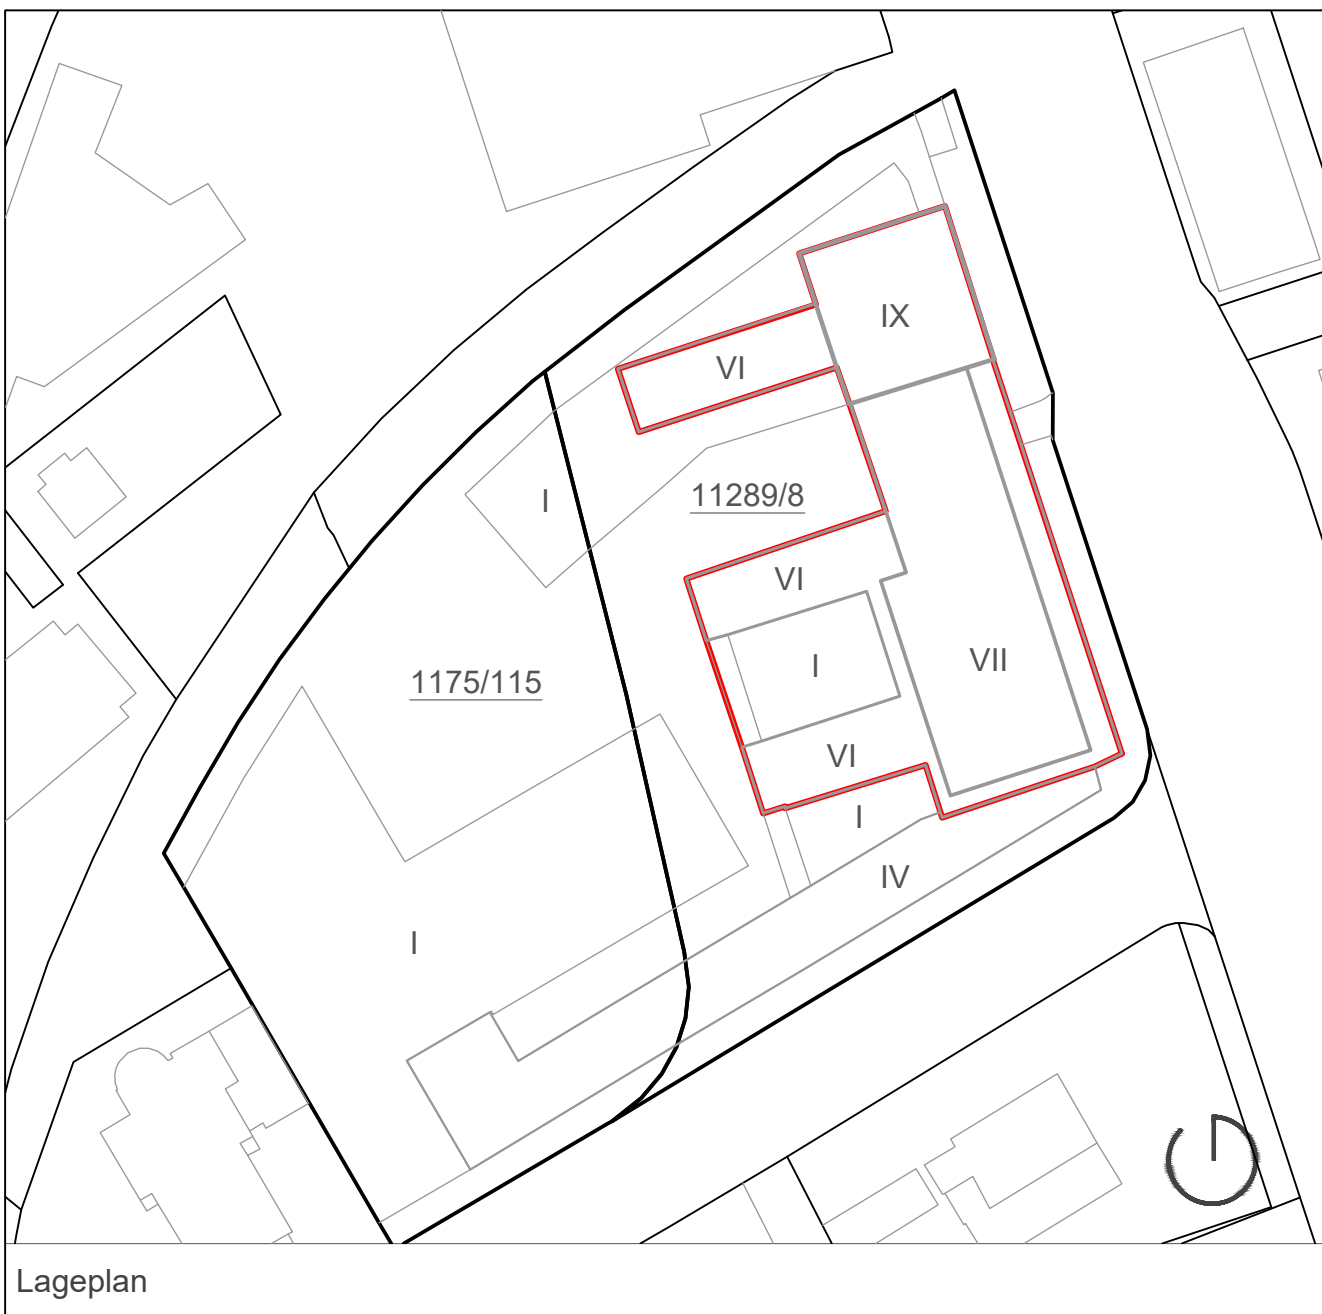

Hinweis:
Pläne wurden auf Grundlage der Bestandspläne und einer Bestandsvermessung erstellt.
Mieter:innen wurden entsprechend der zur Verfügung gestellten Unterlagen eingetragen.
Gem. Begehung vor Ort entsprechen diese nicht dem aktuellsten Stand.
Anpassung notwendig!!!

BESTANDSPLAN

BETRIEBSGEBÄUDE DONAUPLX

klicarchitects

PLANVERFASSEN: **klicarchitects ZT GmbH**
Architekt PETER KLIC
Römerstrasse 18 4020 Linz
Gartengasse 26/2/2 1050 Wien
tel : +43 / 732 / 791 055
mail : office@klicarchitects.com

PLANINHALT: Lageplan, Grundrisse	DATUM: 29.07.2026	MASSSTAB: 1:1000, 1:200	GEZ.: HM	PLANNUMMER: 01/DONAUPL-2/07/2026
-------------------------------------	----------------------	----------------------------	-------------	-------------------------------------